



# DG350-汽油机分解图

版本	更改描述	工变文件号	区域
A	仅供参考		
D	变动部位见椭圆圈起序号(序号45、46取消, 47、48、81料号改变)		
E	序号64、104取消, 15、17、21、22、31、43、56、58、65、71、72、75、87、111、118、71-2、71-5、71-10、111-2品号改变		

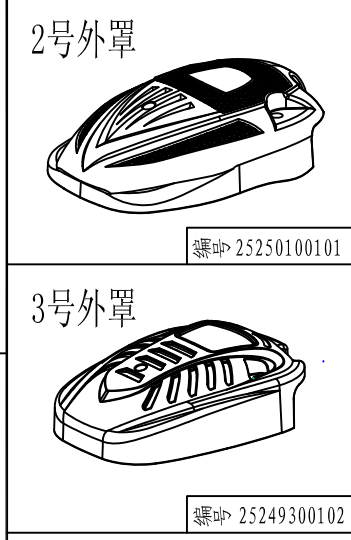

编号: 25250100101

编号: 25249300102

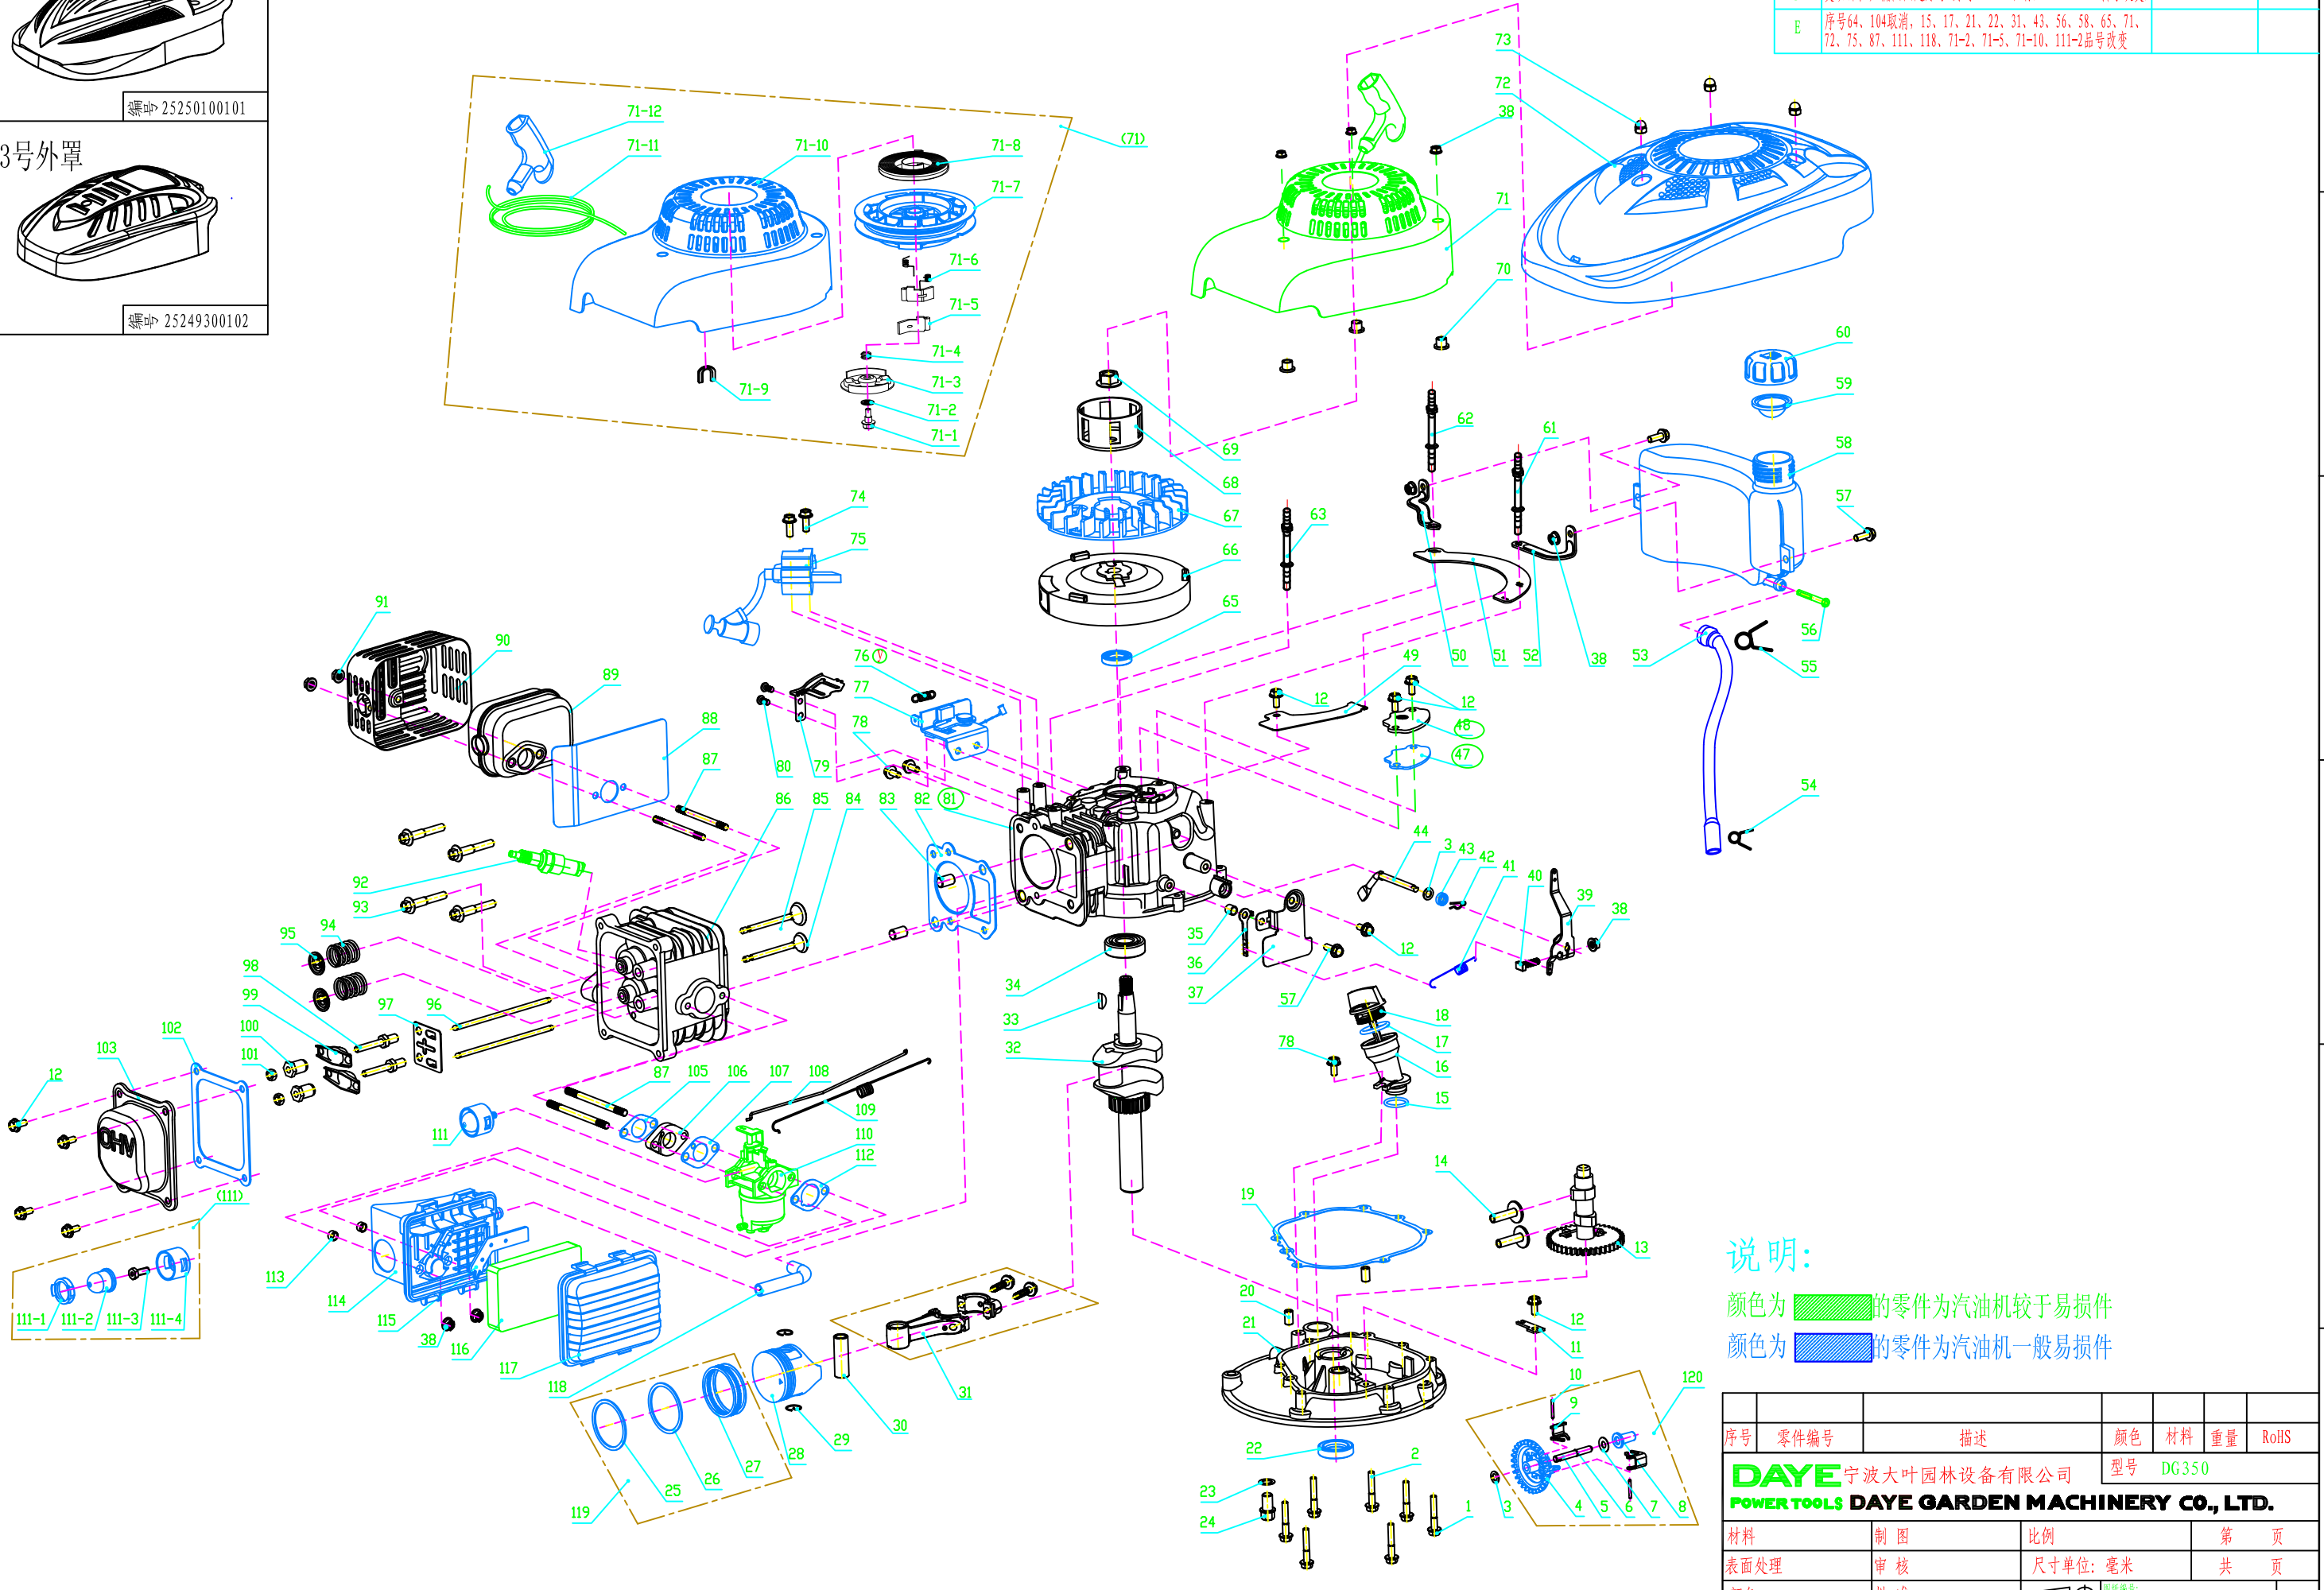

**说明:**  
 颜色为  的零件为汽油机较于易损件  
 颜色为  的零件为汽油机一般易损件

序号	零件编号	描述	颜色	材料	重量	RoHS
<b>DAYE</b> 宁波大叶园林设备有限公司 <b>POWER TOOLS DAYE GARDEN MACHINERY CO., LTD.</b>			型号 DG350			
材料	制图	比例	第 页			
表面处理	审核	尺寸单位: 毫米	共 页			
颜色	批准	图号: 图号:		A2		

## DG350 Motor spare-part list

Item	P/N	Part name(English)	Qty.
1	26800607701	hexagonal flange bolt	6
2	26800612101	hexagonal flange bolt	1
3	26800702101	washer	2
4	25100142901	speed adjustment gear	1
5	26900109401	speed adjustment gear shaft	1
6	26800900701	shaft steelwire block ring	1
7	26800703201	flat washer	1
8	25100121601	slide sheath	1
9	26300223201	flyweight	2
10	26809003401	flyweight pins	2
11	26300223101	press board	1
12	26800604101	hexagonal flange bolt	9
13	23055001001	nylon camshaft ass'y	1
14	26900109201	tappet valve	2
15	25100137602	O type ring	1
16	25235100101	oil adding pipe	1
17	25100123303	O type ring	1
18	25235200101	oil dipstick	1
19	25600101501	crankcase cover gasket	1
20	26809003501	position fixed pin	2
21	26400107901	crankcase cover	1
22	25100123403	oil sealing	1
23	26300225901	drain plug washer	1
24	26300205601	oil drain plug	1
25	26300218901	piston ring1	1
26	26300219001	piston ring2	1
27	26300219101	assembly oil ring	1
28	26400104701	piston	1
29	26900109001	piston pin clip spring	2
30	26900108901	piston pin	1
31	23054001503	connecting rod ass'y	1
32	23053001101	crankshaft ass'y	1
33	26809003901	semicircle key	1
34	26800401101	ball bearing 6203/P63	1
35	26300211501	air filter sheath	1
36	26300220001	spring board	1

37	26300220501	speed adjustment fixing board	1
38	26800501901	hexagonal flange nut	8
39	26300220401	speed adjustment rocker	1
40	26800301101	speed adjustment screw	1
41	26801110701	speed adjustment spring	1
42	26900103401	spring open pin	1
43	25100135802	oil sealing	1
44	26900109501	speed adjustment rod	1
<del>45</del>	<del>26900102001</del>	<del>filter net</del>	<del>1</del>
<del>46</del>	<del>25100112601</del>	<del>breathing valve plate</del>	<del>1</del>
47	25600202501	breathing sealing washer	1
48	26300257901	breathing cover board ass'y	1
49	26300151201	protecting board 2	1
50	26300219801	left fuel tank bracket	1
51	26300220301	gasoline tank bracket	1
52	26300219901	right fuel tank bracket	1
53	25100151101	fuel hose	1
54	26900108001	fuel hose clamp B	1
55	26900107901	fuel hose clamp A	1
56	25100131401	fuel filter	1
57	26800608001	hexagonal flange bolt	3
58	25800100703	fuel tank	1
59	25100141901	fuel tank sealing washer	1
60	25234100101	fuel tank cap	1
61	26800617701	double head screw B	1
62	26800617801	double head screw C	1
63	26800617601	double head screw A	1
<del>64</del>	<del>26800502201</del>	<del>hexagonal bolt</del>	<del>8</del>
65	25100135902	oil sealing	1
66	23061001101	flywheel ass'y	1
67	25235000101	fan	1
68	26900109301	start cup	1
69	26800610501	hexagonal falange bolt	1
70	26300211601	wind-guiding cover	3
71	23062004902	starter ass'y	1
71-1	26800610401	fixed bolt	1
71-2	26800704702	washer	1
71-3	26300220201	pressing plate	1
71-4	26801110501	pressing spring	1
71-5	26300220602	pulling mechanism	2
71-6	26801110401	spring	2
71-7	25234200101	starter wheel	1
71-8	26801110901	recoil spring	1
71-9	26300209902	starter cover clip ring	1
71-10	23062004902	starter big shell	1

71-11	29001000401	starter rope	1
71-12	25234300101	handle	1
72	25249300102	engine cover (NO.3) black	1
73	26800501601	lid shape nut	3
74	26800612201	hexagonal flange bolt	2
75	23062004803	ignition assy	1
76	26801113301	controller spring(for plastic deck)	1
	26801113701	controller spring(for steel deck)	1
77	23058001201	brake controller ass'y	1
78	26800611201	hexagonal flange bolt	3
79	26300149901	protecting board 1	1
80	26800201002	tooth screw	2
81	26400107803	cylinder assy	1
82	25100135601	cylinder head gasket	1
83	26809001501	position fixed pin	2
84	26300219301	exhaust valve	1
85	26300219401	intake valve	1
86	26400104402	cylinder head ass;y	1
87	26800610103	carburetor bolt	4
88	25100137101	cylinder sealing washer	1
89	23060001001	muffler ass'y	1
90	23060001101	muffler guard ass'y	1
91	26800502401	hexagonal flange locking nut	2
92	23062001301	spark plug F7RTC	1
93	26800605001	hexagonal flange bolt	4
94	26801112001	valve spring	2
95	26900109101	valve spring retainer	2
96	26300219501	pushing rod ass'y	2
97	26300219602	pushing rod guide plate	1
98	26800605401	adjustment bolt	2
99	26300206201	rocker arm	2
100	26800503901	adjustment nut	2
101	26800504001	lock nut	2
102	25100135701	cylinder head cover gasket	1
103	26300218702	cylinder head cover	1
<del>104</del>	<del>26800610101</del>	<del>carburetor bolt</del>	<del>2</del>
105	25100136901	cylinder head and intake sealing g	1
106	25100136601	intake hose	1
107	25100136701	carburetor and intake hose sealing	1
108	26300220101	throttle valve pushing pole	1
109	26801110601	throttle pulling spring	1
110	23056001502	carburetor ass'y	1
111	23064000102	primer bulb ass'y	1
111-1	25235800101	adding bulb seat	1
111-2	25100137402	primer bulb	1

111-3	26800612401	ventilation bolt	1
111-4	25235700101	primer bulb body	1
112	25100136801	carburetor and air filter sealing gas	1
113	26809003101	air filter sheath	2
114	25234500101	air filter base	1
115	25234600101	air filter inner cover	1
116	25100137001	foam core	1
117	25234400101	air filter upper cover	1
118	25100135002	ventilation hose	1
119	23054001701	piston ring ass'y	1
120	23057001701	speed adjustment gear ass'y	1